Plangröße: 97.0 cm x 59.0 cm = 0.572 m²

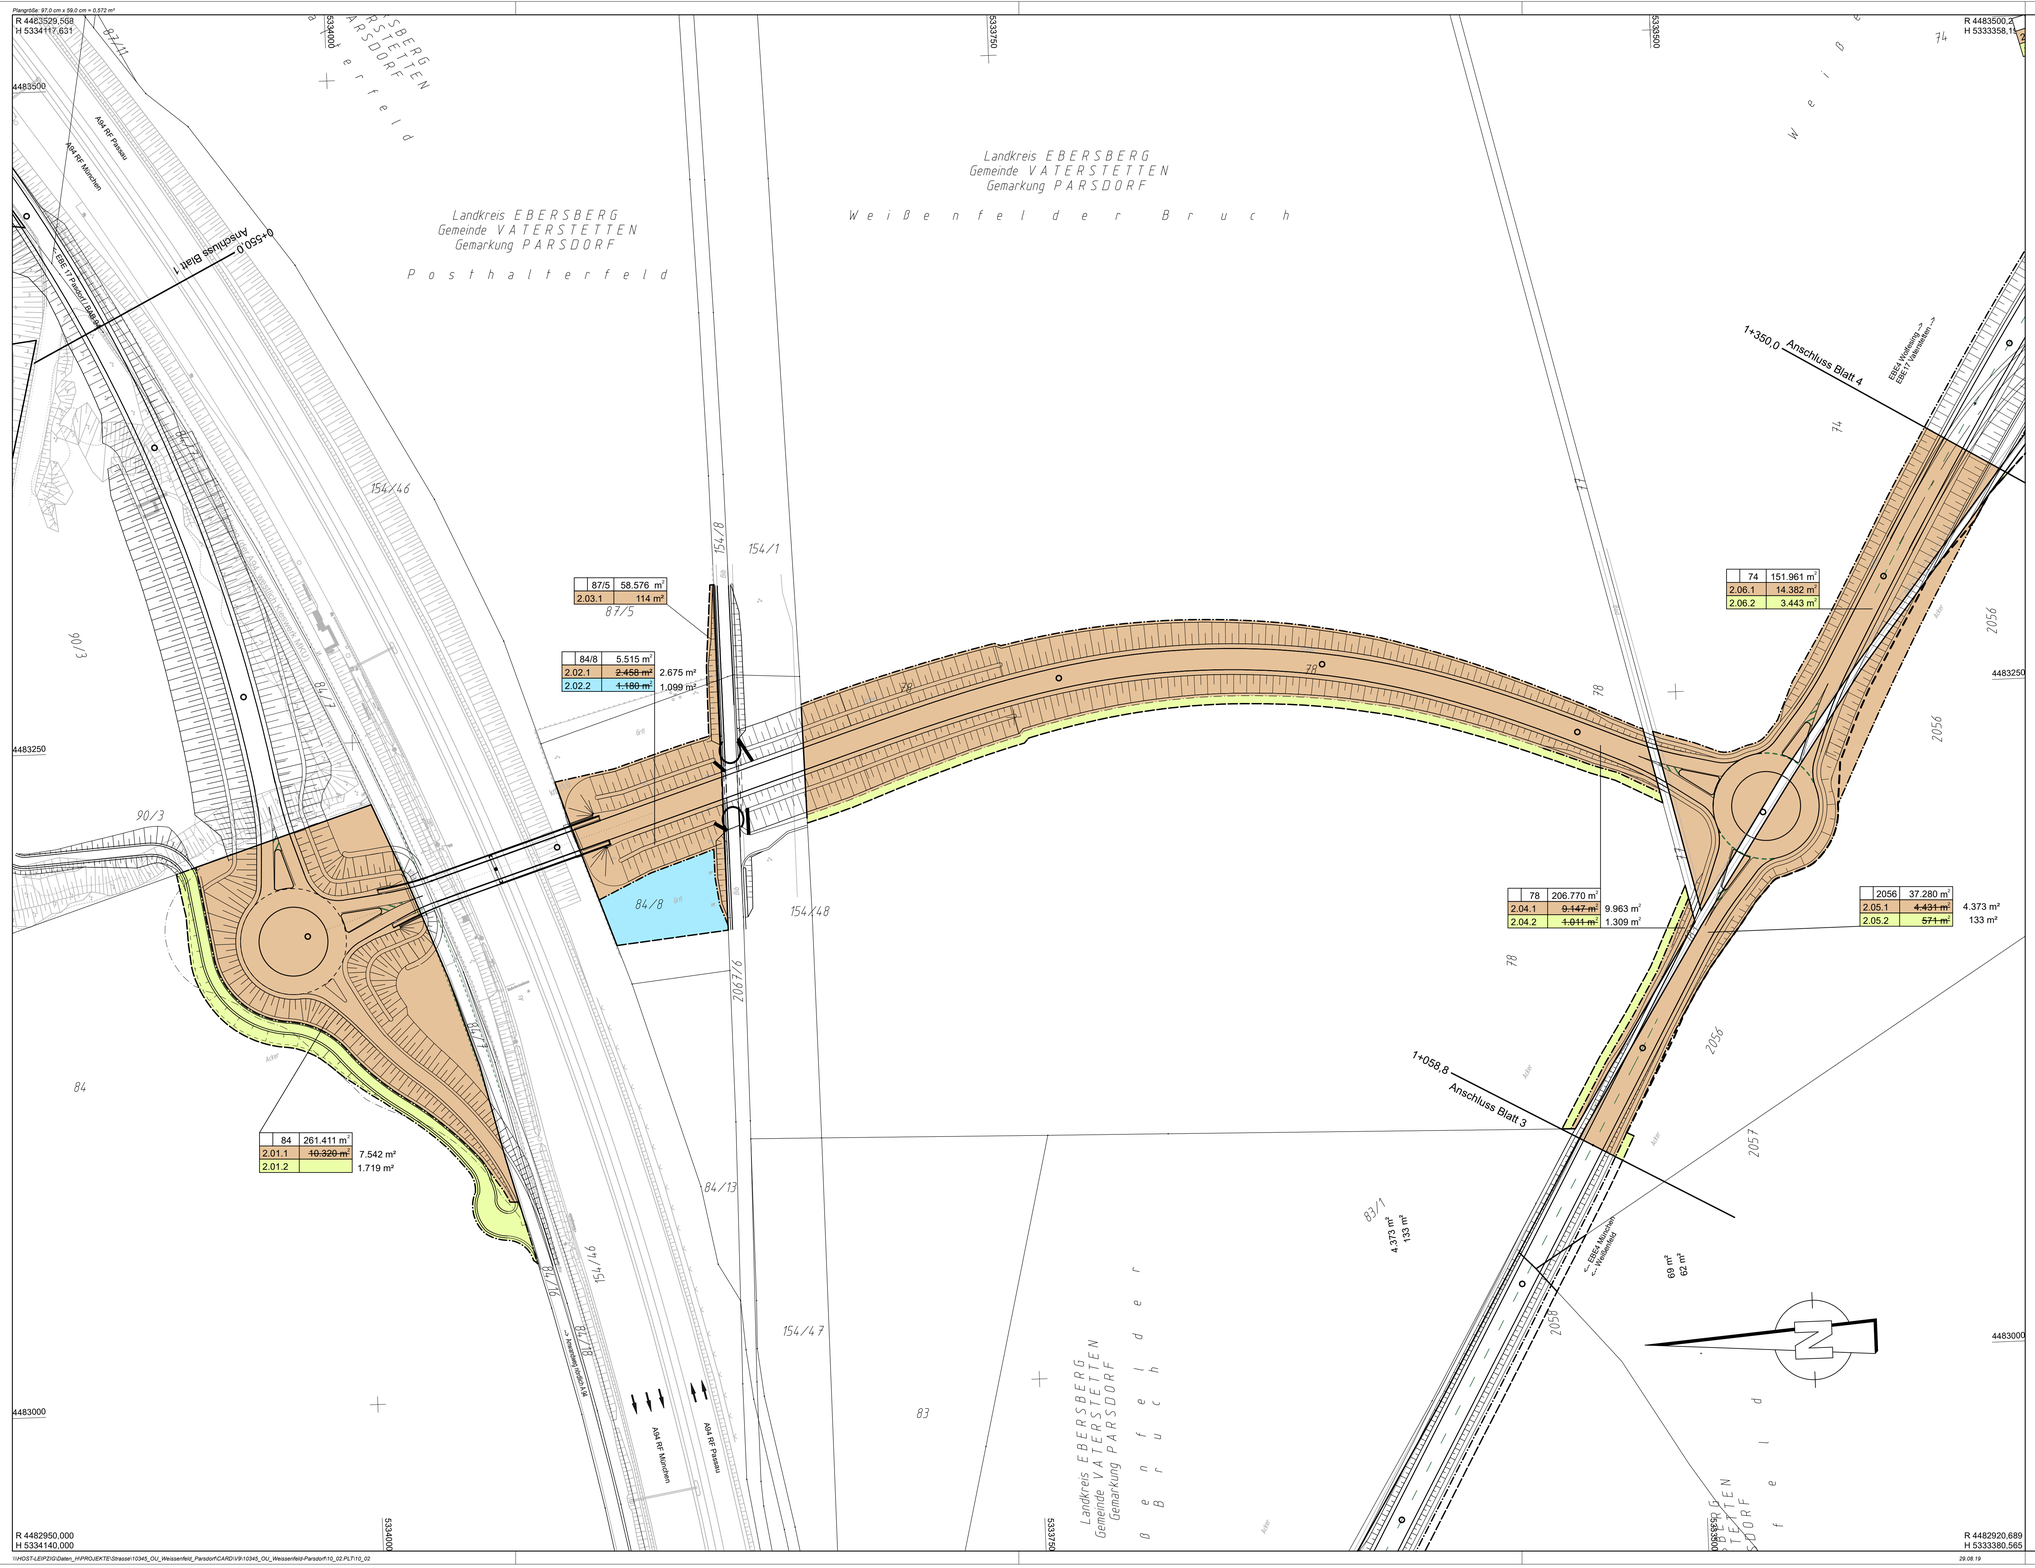

	87/5	58.576 m²
2.03.1		114 m²

	84/8	5.515 m²
2.02.1	~~2.458 m²~~	2.675 m²
2.02.2	~~1.180 m²~~	1.099 m²

	84	261.411 m²
2.01.1	~~10.320 m²~~	7.542 m²
2.01.2		1.719 m²

	78	206.770 m²
2.04.1	~~9.147 m²~~	9.963 m²
2.04.2	~~1.011 m²~~	1.309 m²

	74	151.961 m²
2.06.1		14.382 m²
2.06.2		3.443 m²

	2056	37.280 m²
2.05.1	~~4.431 m²~~	4.373 m²
2.05.2	~~571 m²~~	133 m²

4.373 m²
133 m²
69 m²
62 m²

Zeichenerklärung

Grunderwerb

- zu erwerbende Fläche
- vorübergehend in Anspruch zu nehmende Fläche
- 3 | 14/2 | 4 248 m² — Flur / Flurstück / Größe des Flurstückes
- 2.34.1 | 345 m² — lfd. Nr. im Grunderwerbsverzeichnis / Größe der Teilfläche; 2 Nr. des Grunderwerbsplanes; 34 lfd. Nr. des betroffenen Flurstückes; 1 Teilfläche eines Flurstückes
- 2.34.1 | ~~345 m²~~ | 400 m² — Tektierte Änderung
- Zusammengehörigkeitspfeil
- Gemarkungsgrenze
- Flurgrenze
- Flurstücksgrenze außerhalb/ innerhalb des Baufeldes
- 116/12 — Flurstücksnummer

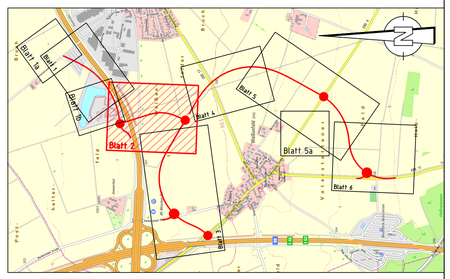

Schüßler-Plan
Ingenieurgesellschaft mbH
Frankfurt am Main
Standort München
Eisenheimerstraße 55
80687 München
E-mail: muenchen@schuessler-plan.de
http://www.schuessler-plan.de

München, den 26.01.2017
Ort, Datum, Unterschrift

	Datum	Zeichen
bearbeitet	01/2017	Gerullis
gezeichnet	01/2017	Gerullis
geprüft: 01/2017 Oismüller		

Nr.	Art der Änderung	Datum	Name
A	Tektur 1 nach Erörterung 01/2019	Juli 2019	Gerullis

FESTSTELLUNGSENTWURF

Gemeinde Vaterstetten
Wendelsteinstraße 7
85591 Vaterstetten

Unterlage / Blatt-Nr.: 10.1 / 2 A

Grunderwerbsplan

OU Parsdorf 0+550 - 1+250
OU Weißenfeld 1+050 - 1+350

Maßstab: 1:1000

PROJIS-Nr.:

Kreisstraßen EBE 4, EBE 17

Umfahrungen Weißenfeld - Parsdorf
Bauabschnitt III

aufgestellt:
Gemeinde Vaterstetten

Vaterstetten , den 27.01.2017

Planfestgestellt mit Beschluss der Regierung von Oberbayern Az. 32-4354.4-2-3 München, 10.07.2020

gez.
Guggenberger
Oberregierungsrat

1.Tektur aufgestellt:
Gemeinde Vaterstetten

Vaterstetten , den 02.09.2019